




中华人民共和国一级建造师
姓名：周宇
注册号：3500205-004
有效期：至2025年5月

奇数层平面变更

变更内容:

- 1、5~7轴交F~G轴处以及14~15轴交F~G轴处由厨房餐厅调整为卧室
- 2、2~5轴交F~G轴处以及15~18轴交F~G轴处由书房卫生间调整为厨房餐厅
- 3、1~2轴交E~F轴处以及18~19轴交E~F轴处增设卫生间以及卧室门调整

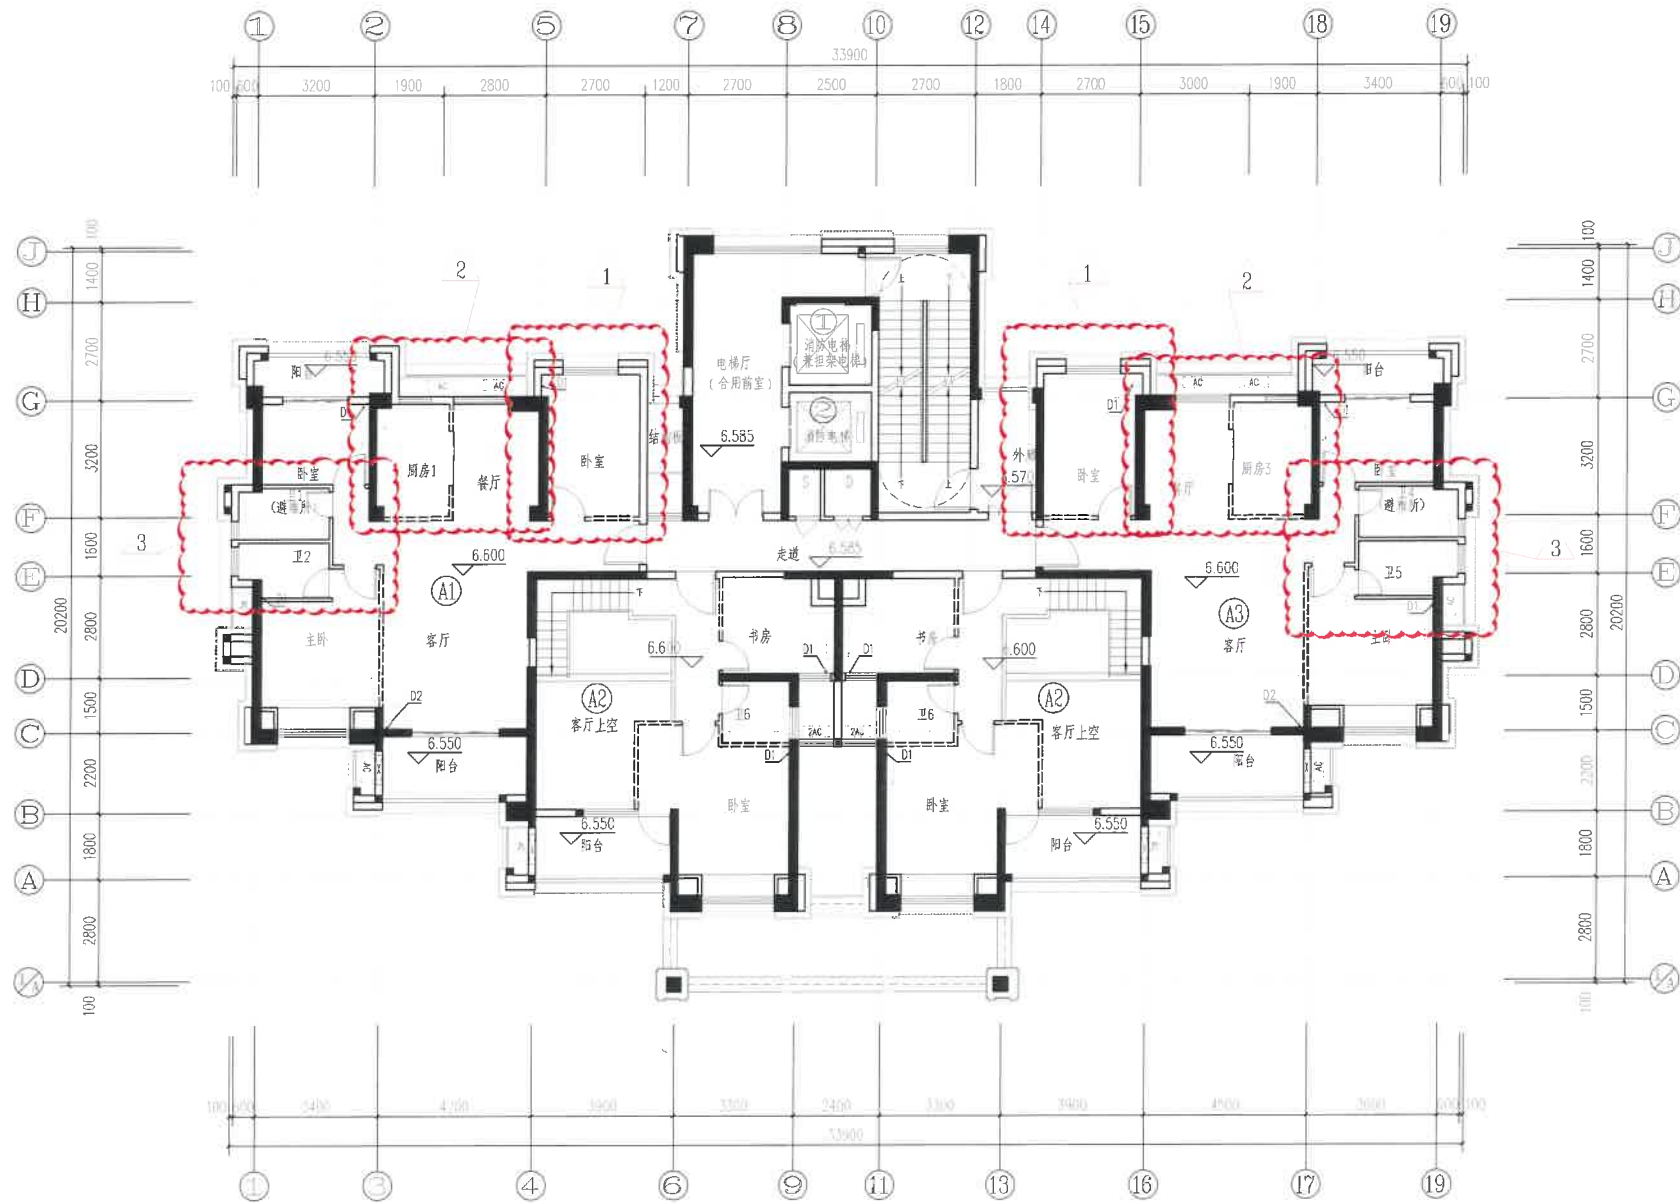

C-6#楼 奇数层平面图变更后

注: 本层建筑面积312.96m²。

福建清华建筑设计院有限公司



FUJIAN QINGHUA
ARCHITECTURE DESIGN INSTITUTE Co., Ltd

备注:
NOTES

施工图审查单位:
CONSTRUCTION DRAWING CENSORED BY

施工图审查合格书编号:
CONSTRUCTION DRAWING CERTIFICATE NO.

图纸专用章:

福建省工程勘察设计图纸专用章
福建清华建筑设计院有限公司
范围: 建筑工程
资质等级: 甲级 证书编号: A135002053
有效期至: 2024年07月03日

注册建筑师执业章:

中华人民共和国一级注册建筑师

姓名: 周宇

注册号: 3500205-004

有效期至: 2025年5月

册别 VERSION 序号 NO. 日期 DATE

建设单位

工程名称

项目工程

图名

SHEET NAME

设计号

PROJECT NO.

审核

AUTHORIZED BY

项目负责人

PROJECT CHIEF MANAGER

审核人

RESPONSIBLE BY

审核

VERIFIED BY

检查

CHECKED BY

设计

DESIGNED BY

制图

DRAWN BY

比例

SCALE

日期

DATE

图例

PHASE

图号

NO.

注: 本图纸未经过施工图审查机构和行政审批部门审查不得用于施工。

日期	
审核	
校对	
制图	
设计	
专业	
姓名	
日期	

福建清华建筑设计院有限公司



FUJIAN QINGHUA
ARCHITECTURE DESIGN INSTITUTE Co., Ltd


备注:
NOTES

施工图审查单位:
CONSTRUCTION DRAWING CENSORED BY

施工图审查证书编号:
CONSTRUCTION DRAWING CERTIFICATE NO.

福建省工程勘察设计图纸专用章
福建清华建筑设计院有限公司
范围: 建筑工程
资质等级: 甲级 证书: A135002053
有效期至: 2024年07月03日

中华人民共和国一级注册建筑师
姓名: 周宇
注册号: 3500205-004
有效期: 至2025年5月

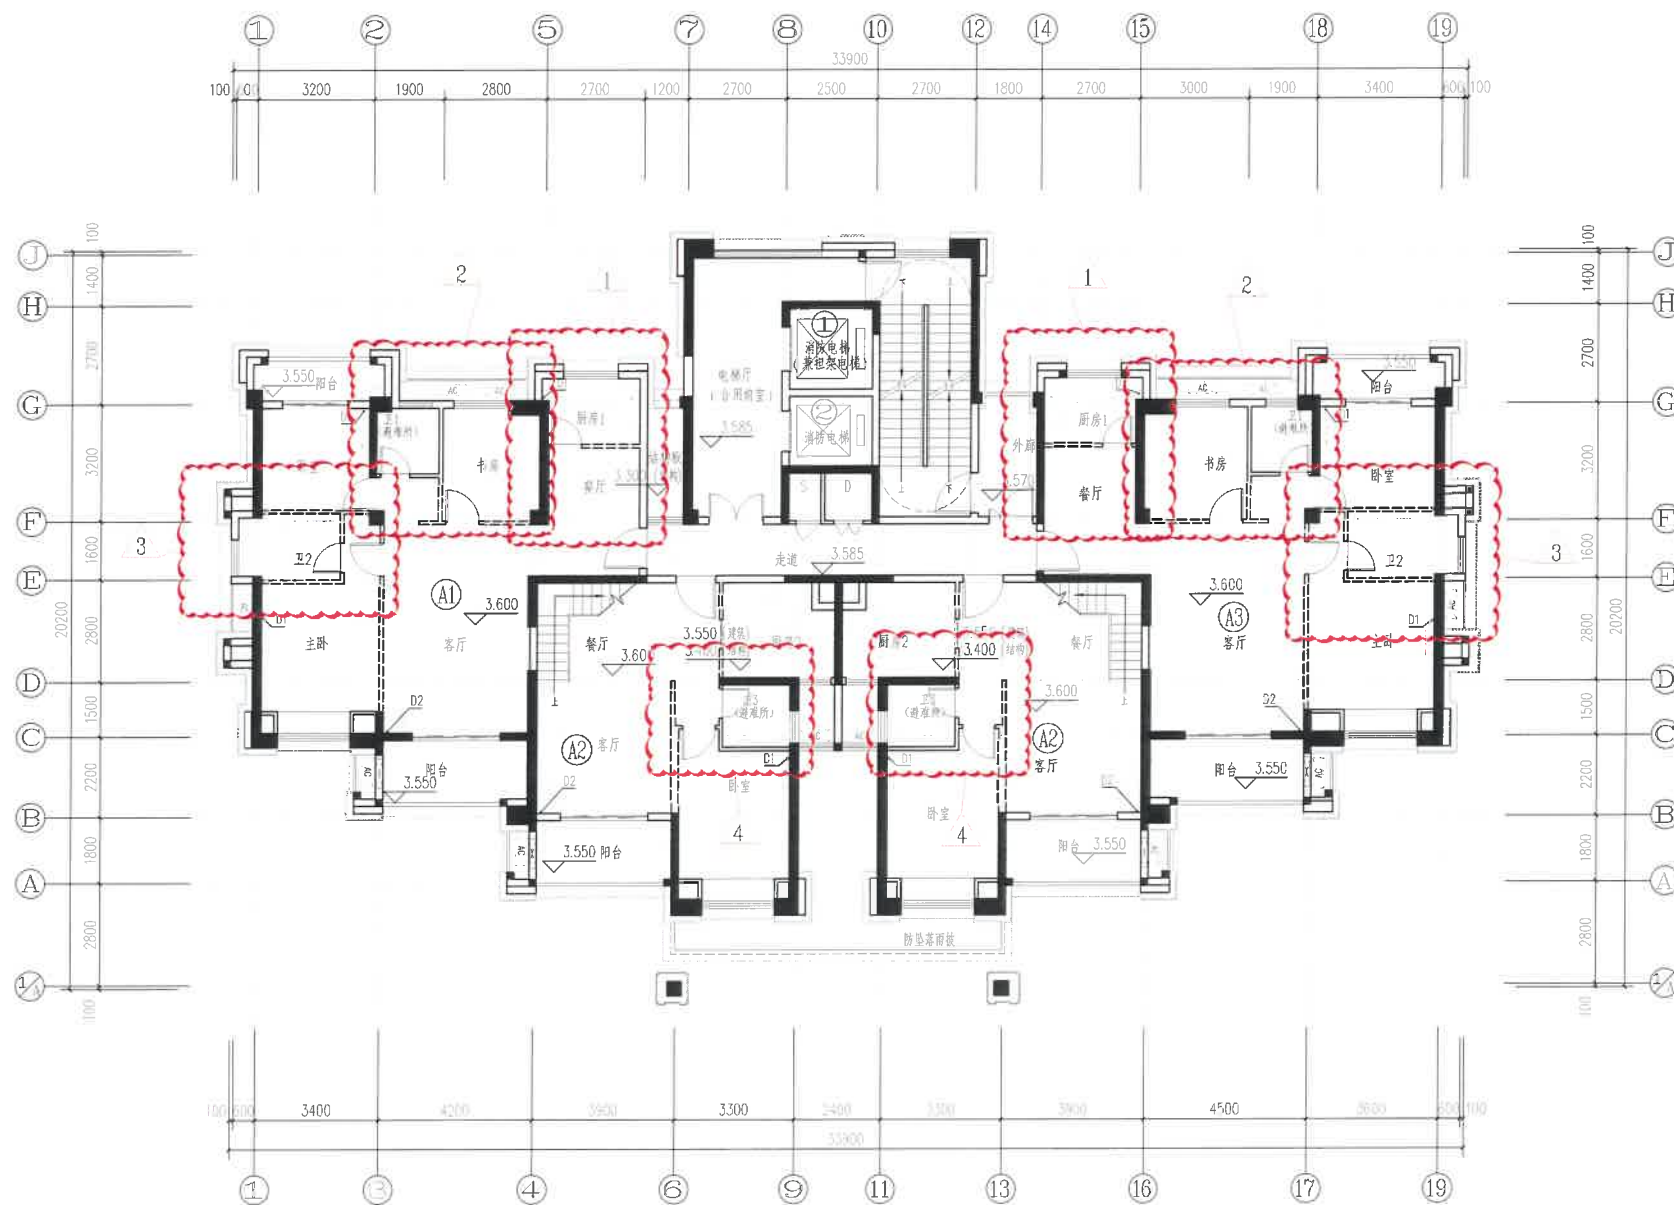

C-6#楼 偶数层平面图变更前

注: 本层建筑面积313.056m²。

版别 VERSION 序号 NO. 日期 DATE

建设单位

工程名称

项目工程

图名

SHEET NAME

设计号

PROJECT NO.

审核人

AUTHORIZED BY

项目负责人

PROJECT CHIEF MANAGER

专业负责人

DISCIPLINE RESPONSIBLE BY

审核人

VERIFIED BY

校对人

CHECKED BY

设计人

DESIGNED BY

制图人

DRAWN BY

比例

SCALE

日期

DATE

图号

NO.

阶段

PHASE

备注

NOTES

- 1、5~7轴交F~G轴处以及14~15轴交F~G轴处由厨房餐厅调整为卧室
- 2、2~5轴交F~G轴处以及15~18轴交F~G轴处由书房卫生间调整为厨房餐厅
- 3、1~2轴交E~F轴处以及18~19轴交E~F轴处增设卫生间以及卧室门调整
- 4、6~9轴交D轴处以及11~13轴交D轴卫生间布局调整




注：本图纸未经施工图审查和改所各职能部门审查不得用于施

福建省工程勘察设计图纸专用章
福建清华建筑设计院有限公司
范围：建筑工程
等级：甲级 证号：A135002053
有效期至：2024年07月03日

福建清华建筑设计院有限公司
FUJIAN QINGHUA
ARCHITECTURE DESIGN INSTITUTE Co., Ltd.

备注：
NOTES


中华人民共和国一级注册建筑师
姓名：周宇
注册号：3500205-004
有效期至：2025年5月

变更内容:

1、根据平面变更第三点做相应修改

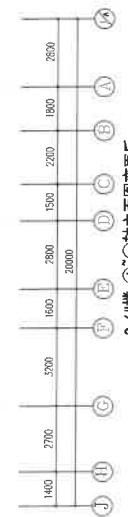

中华人民共和国一级注册建筑师

姓名：周宇

注册号：3500205-004

有效期：至2025年5月



福建省工程勘察设计图纸专用章
福建清华建筑设计院有限公司
范围： 建筑工程
资质等级：甲级 证号：A135002053
有效期至：2024年07月03日

 FUJIAN QINGHUA ARCHITECTURE DESIGN INSTITUTE Co., Ltd		
备注 NOTES		

福建省工程勘察设计图纸专用章
福建清华建筑设计院有限公司
范围: 建筑工程
等级: 甲级 证号: A135002053
有效期至: 2024年07月03日

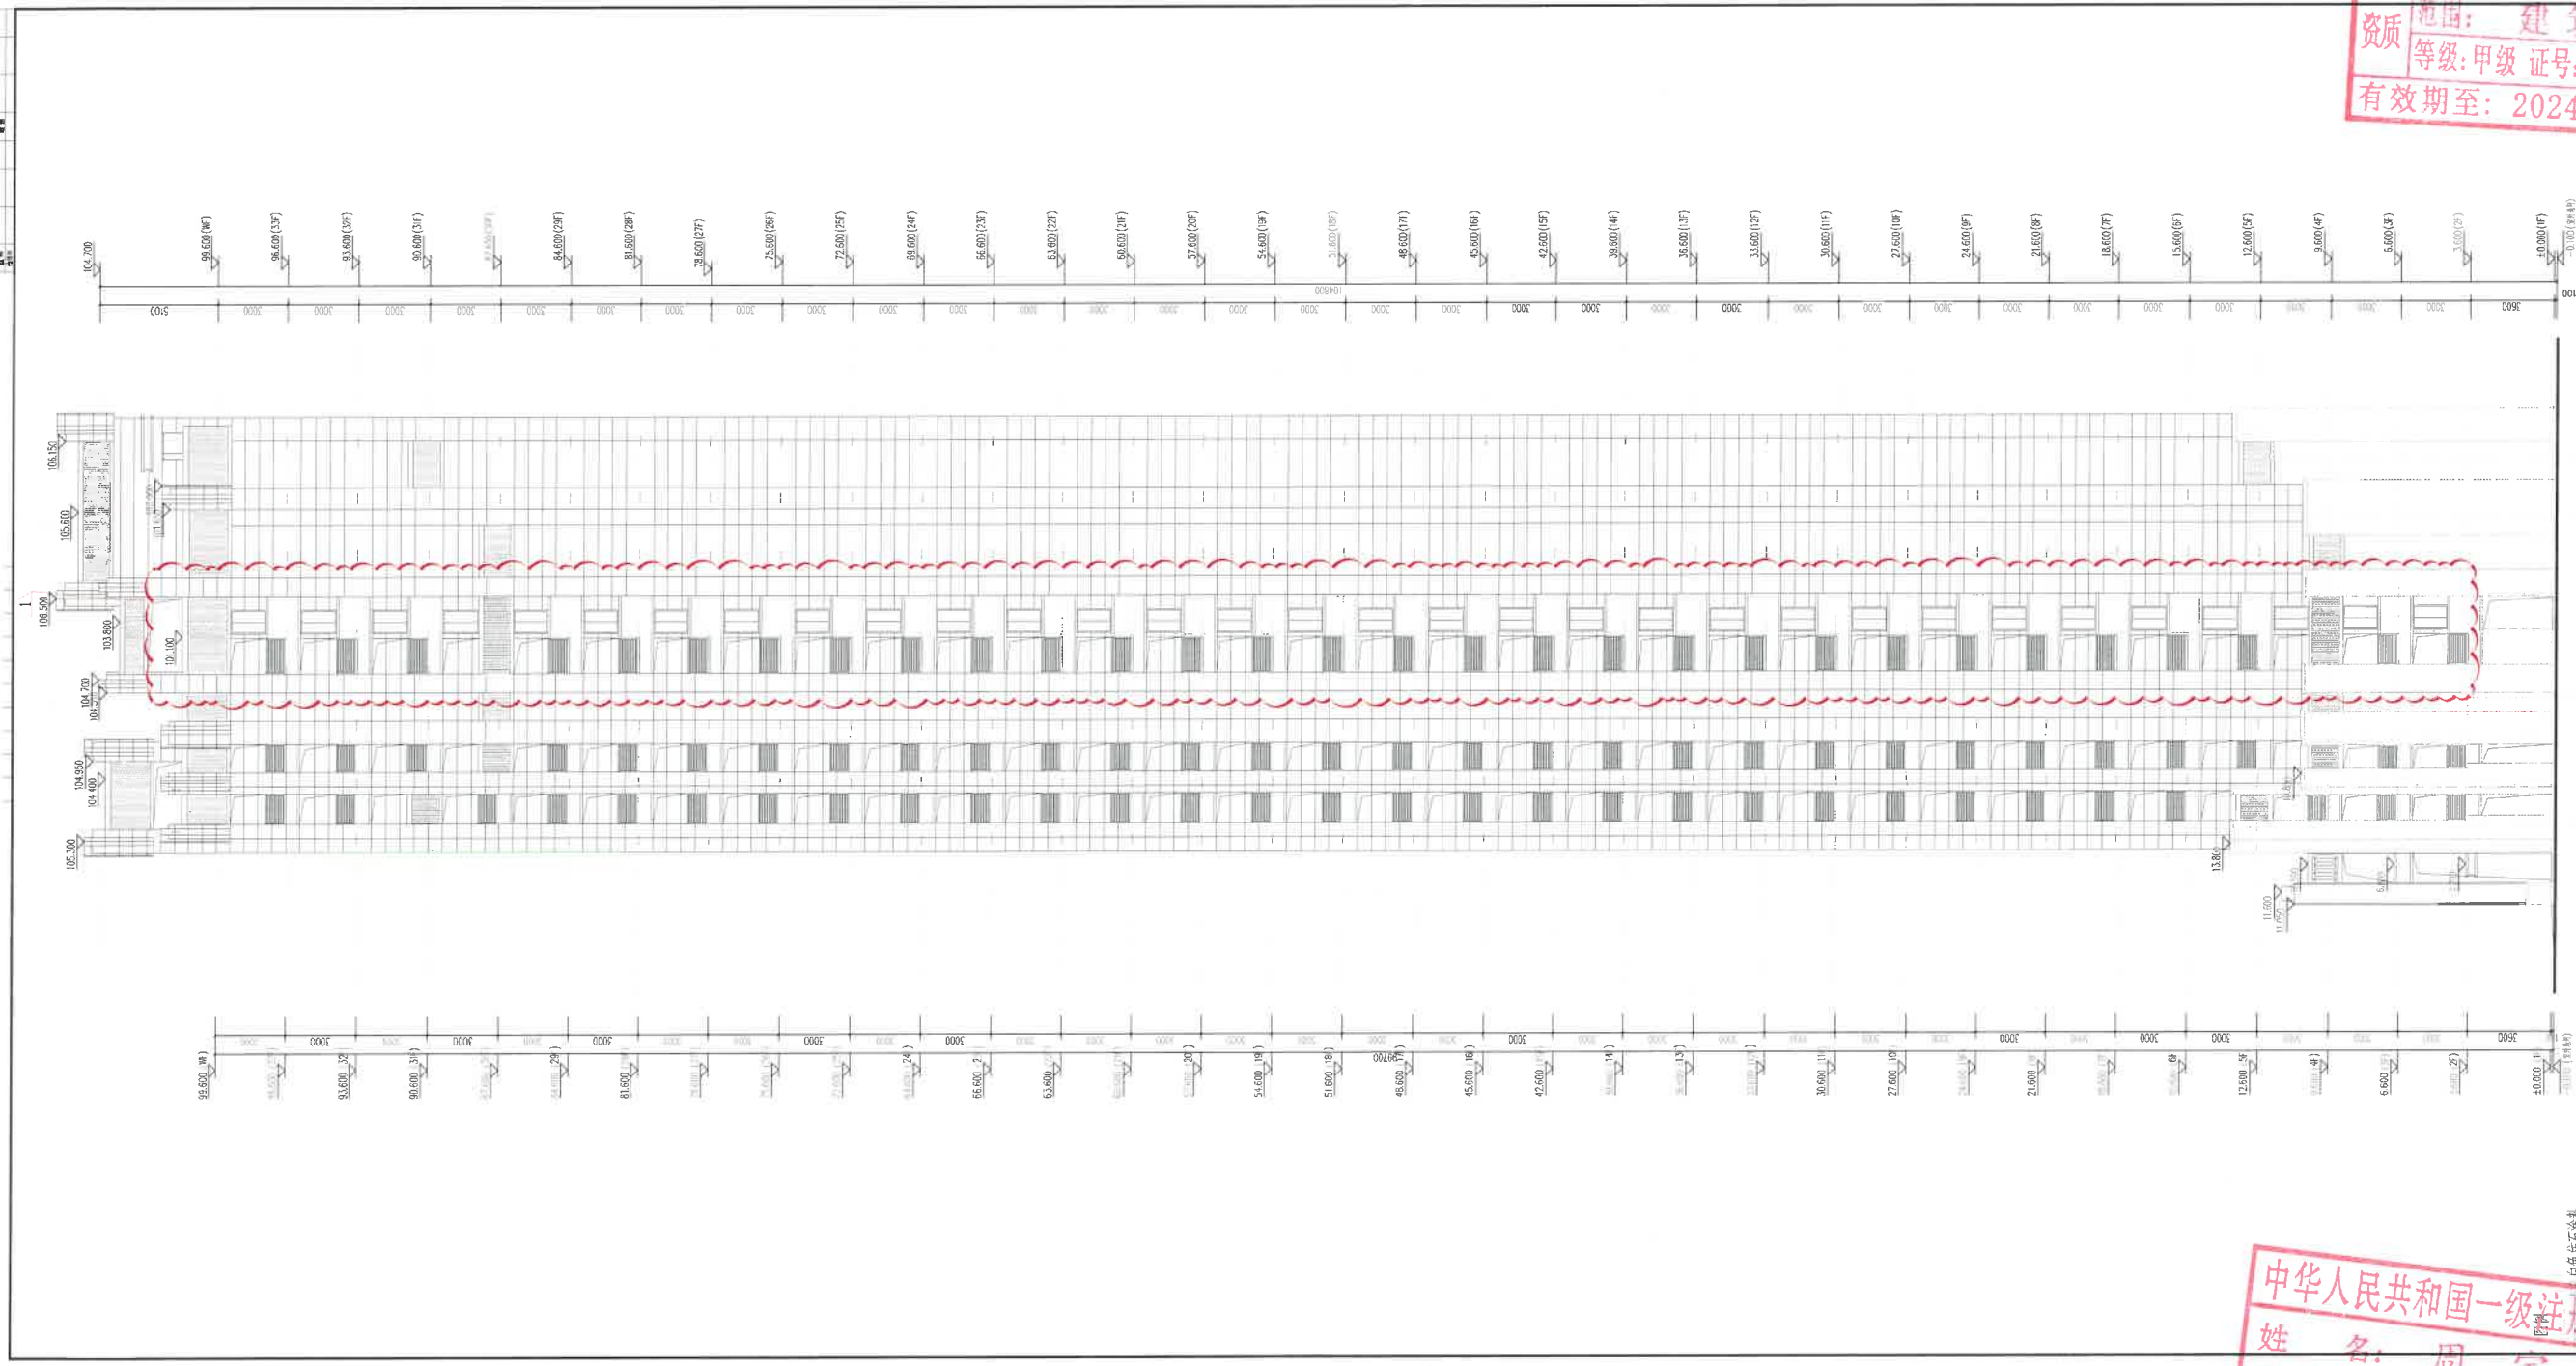




中华人民共和国一级注册建筑师
姓名: 周宇
注册号: 3500205-004
有效期至: 2025年5月

1、根据平面变更第三点做相应修改

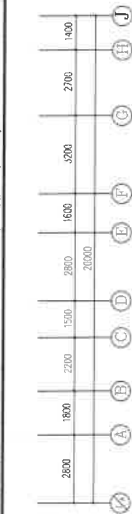

福建清华建筑设计院有限公司



FUJIAN QINGHUA
ARCHITECTURE DESIGN INSTITUTE Co., Ltd.


中华人民共和国一级注册建筑师

姓名：周宁

注册号：3500205-004

有效期至2025年5月



注: 本层建筑面积312.96m²。

注:本图纸未经施工图审查和政府各职能部门审查不得用于施工。

4、6~9轴交D轴处以及11~13轴交D轴卫生间布局调整



注：本图纸未经施工图审查和政府各职能部门审查不得用于施工


注：本图纸未经施工图审查和政府各职能部门审查不得用于施工

福建省工程勘察设计图纸专用章
福建清华建筑设计院有限公司
范围：建筑工程
等级：甲级 证号：A135002053
有效期至：2024年07月03日



备注 NOTES	


C-8轴立面图(变更前)

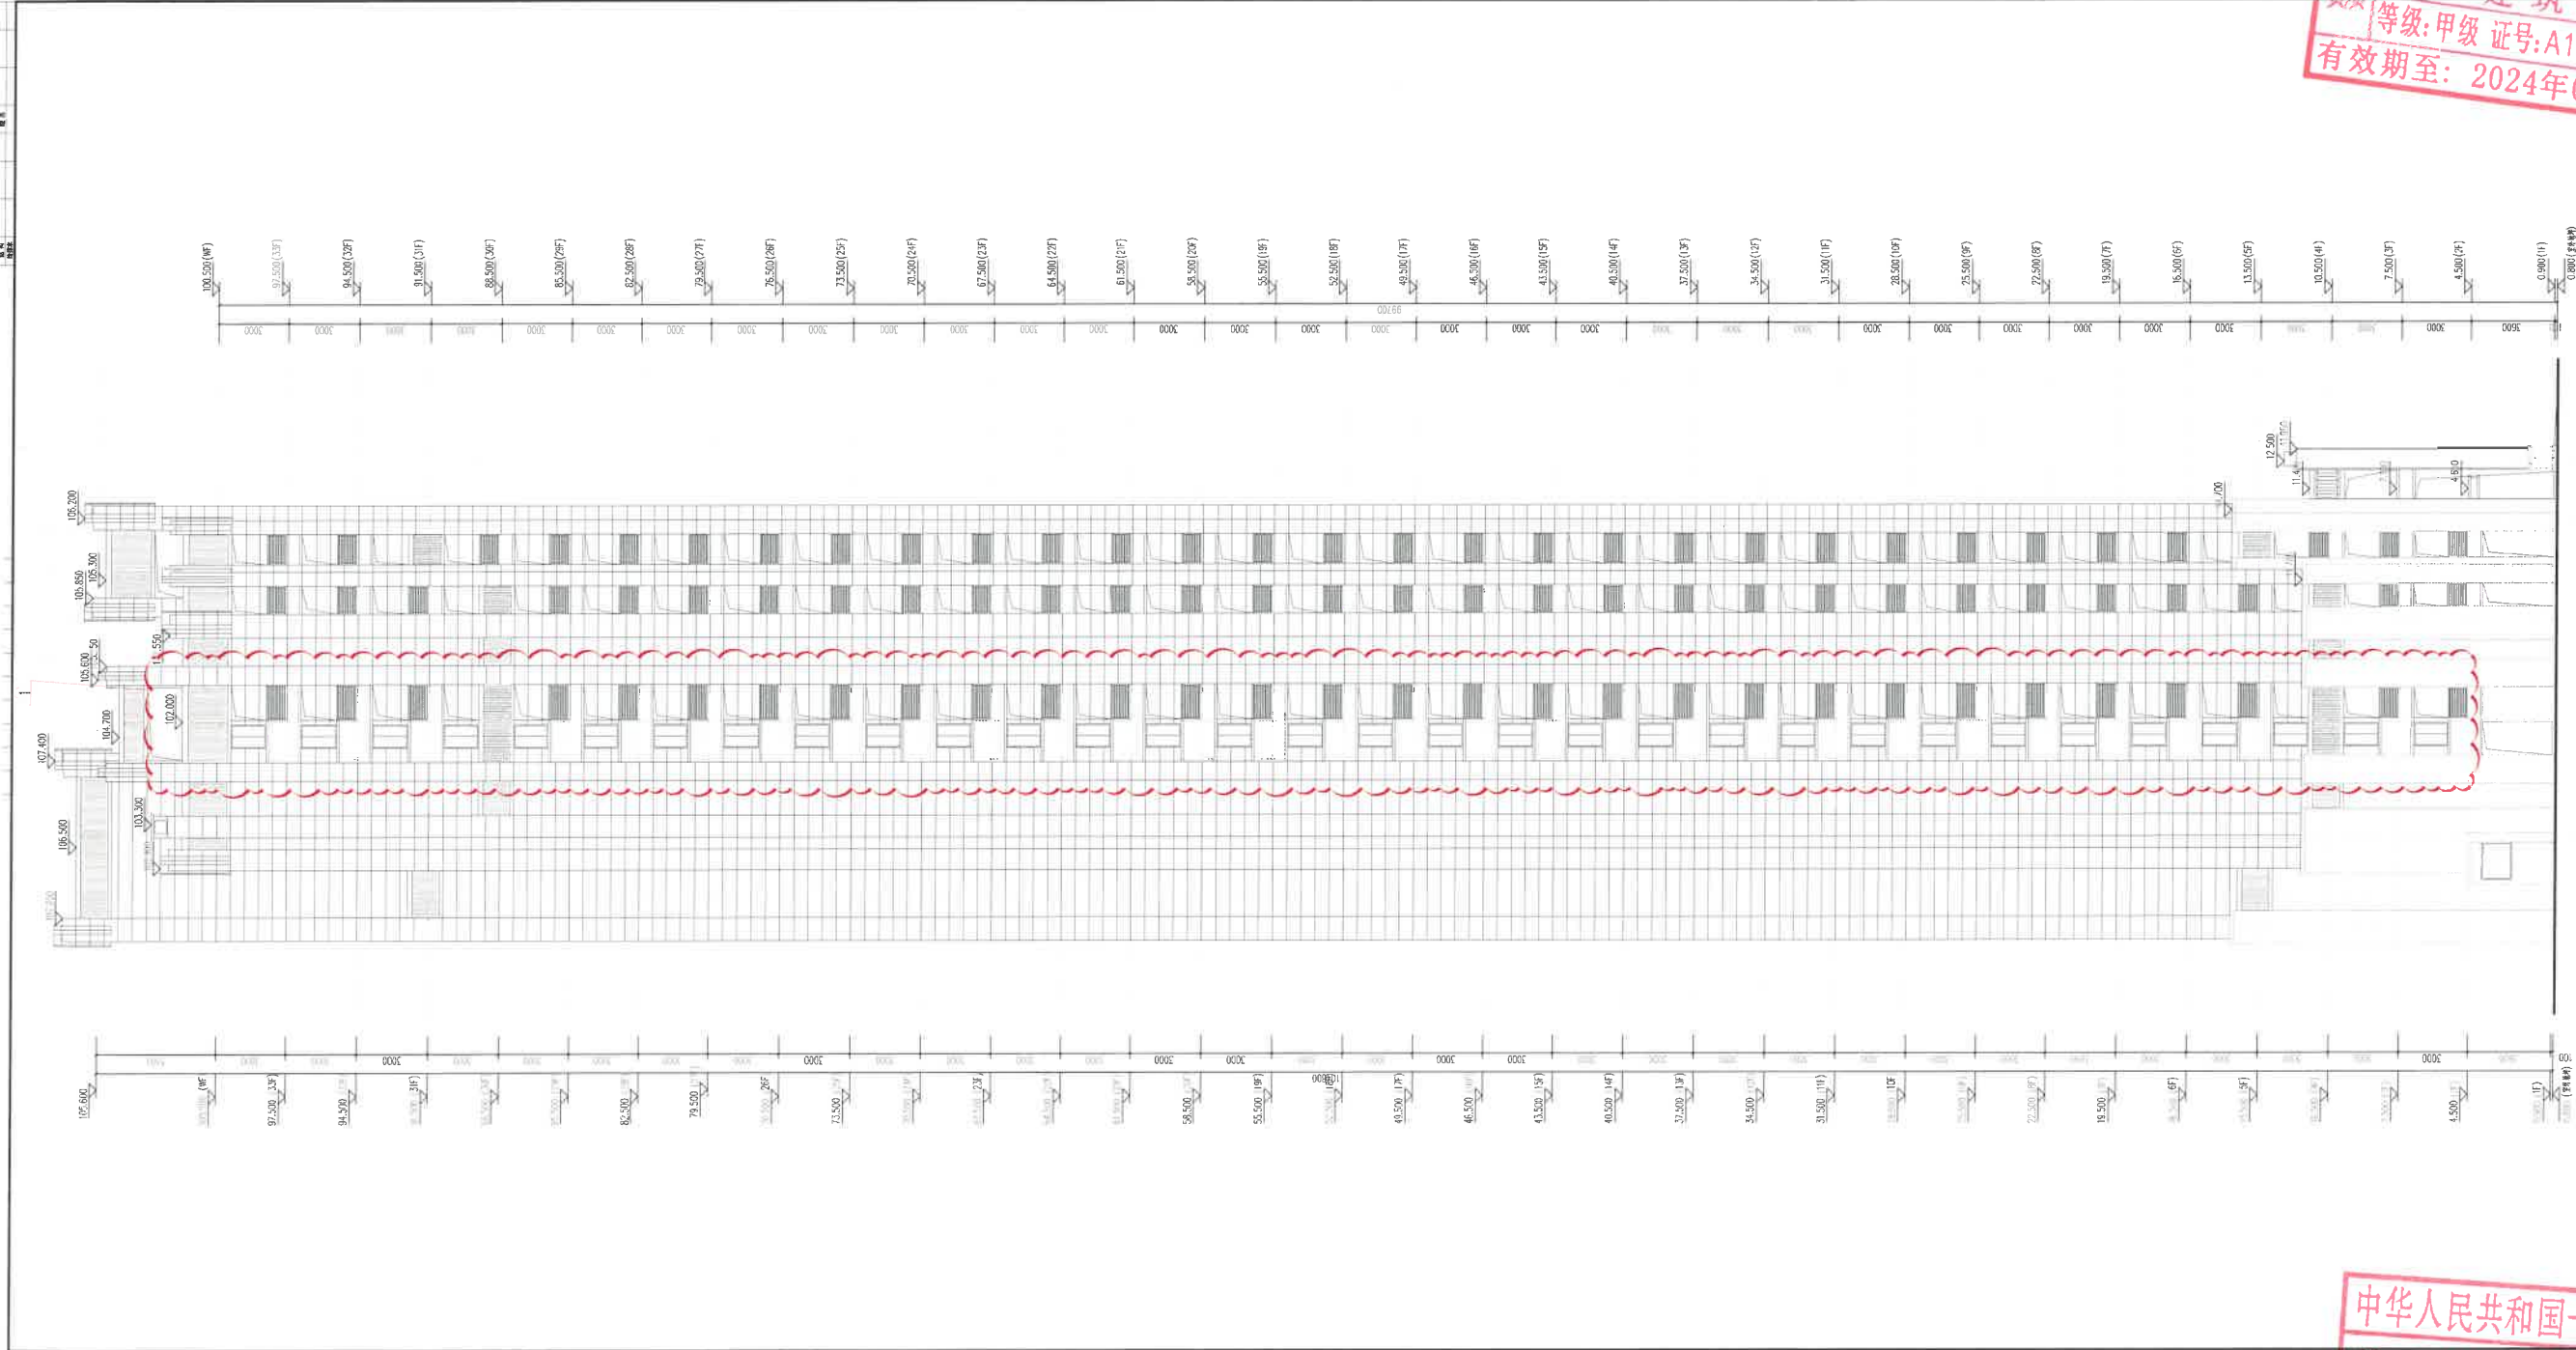

中华人民共和国一级注册建筑师
姓名：周宇
注册号：3500205-004
有效期：至2025年5月



变更内容：
1、根据平面变更第三点做相应修改

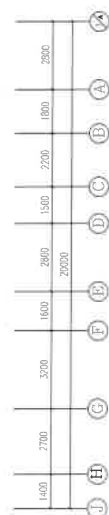

福建清华建筑设计院有限公司



FUJIAN QINGHUA
ARCHITECTURE DESIGN INSTITUTE Co., Ltd.

4

1

竣工圖審查單位：
CONSTRUCTION DRAWING CHECKED

施工圖審查合格書編號:
CONSTRUCTION DRAWING CERTIFICATE

GRANTING STAMP

REGISTERED AD

REGISTERED ENGINEER'S STAMP

版次 VERSION	序号 NO.	日期 DAY
------------	--------	--------

CLIENT	
丁和德坊	

项目工程


日期: 年 月 日

11

4.64.378

100



100

中华人民共和国一级注册建筑师

姓名: 周宇

注册号: 3500205-004

有效期: 至2025年5月



福建省工程勘察设计图纸专用章
福建清华建筑设计院有限公司
范围： 建筑工程
资质： 等级：甲级 证号：A135002053
有效期至： 2024年07月03日

福建清华建筑设计院有限公司



FUJIAN QINGHUA
ARCHITECTURE DESIGN INSTITUTE Co., Ltd

NOTES

施工圖審查單位：
CONSTRUCTION DRAWING CENSORED BY

施工图审查合格书编号:
CONSTRUCTION DRAWING CERTIFICATE NO.

图框中图框:
DRAWING STAMP

注册建筑师印章:
REGISTERED ARCHITECT'S STAMP

注册结构师执业章:
REGISTERED ENGINEER'S STAMP

版别 VERSION	序号 NO.	日期 DATE
------------	--------	---------

工程名称	
------	--

項目工程 ITEM NAME	C-8#
-------------------	------

图 名	(10-4) 轴立面图
-----	-------------

PROJECT NO.

项目负责人		
PROJECT CHIEF SWAGER		
电话/传真		

VERIFIED BY		
DATE		
CHECKED BY		

ORIGIN BY			
DATE		DATE	

注：本图纸未做施工前审查和验收合格前不得用于施工。

中华人民共和国一级注册建筑师

姓名: 周宇

注册号: 3500205-004

有效期: 至2025年5月



中华人民共和国一级注册建筑师


姓名: 周宇

注册号: 3500205-004

有效期: 至2025年5月



变更内容:

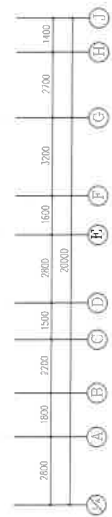

			
FUJIAN QINHUA ARCHITECTURE DESIGN INSTITUTE CO.,LTD			
备注: NOTES 注意			
施工许可证号: CONSTRUCTION LICENSE NO.			
施工图审查合格证书号: CONSTRUCTION DRAWING REVIEW CERTIFICATE NO.			
设计单位盖章 DRAWING STAMP			
注册建筑师盖章 REGISTERED ARCHITECT'S STAMP			
注册结构师盖章 REGISTERED STRUCTURAL ENGINEER'S STAMP			
临编 / VERSION:	序号 / NO.	日期 / DATE	
建设单位 CLIENT			
工程名称 PROJECT NAME			
项目工程名 ITEM NAME	C-08A		
图 名 SHEET NAME: 			
版本号 VERSION NO. 版本 VER. 编制人 DRAWN BY:			
审核人 CHECKED BY:			
批准人 APPROVED BY:			
日期 DATE:			
比例 SCALE:			
备注 REMARKS:			

注：本图须经二级注册建筑师签字并加盖执业章后方可生效。非盖章不得使用。此图。

中华人民共和国一级注册建筑师


姓名：周宇

注册号：3500205-004

有效期：至2025年5月



比例尺 1:100
日期 2024.05.03
图号 C-10#楼 奇数层平面图变更前

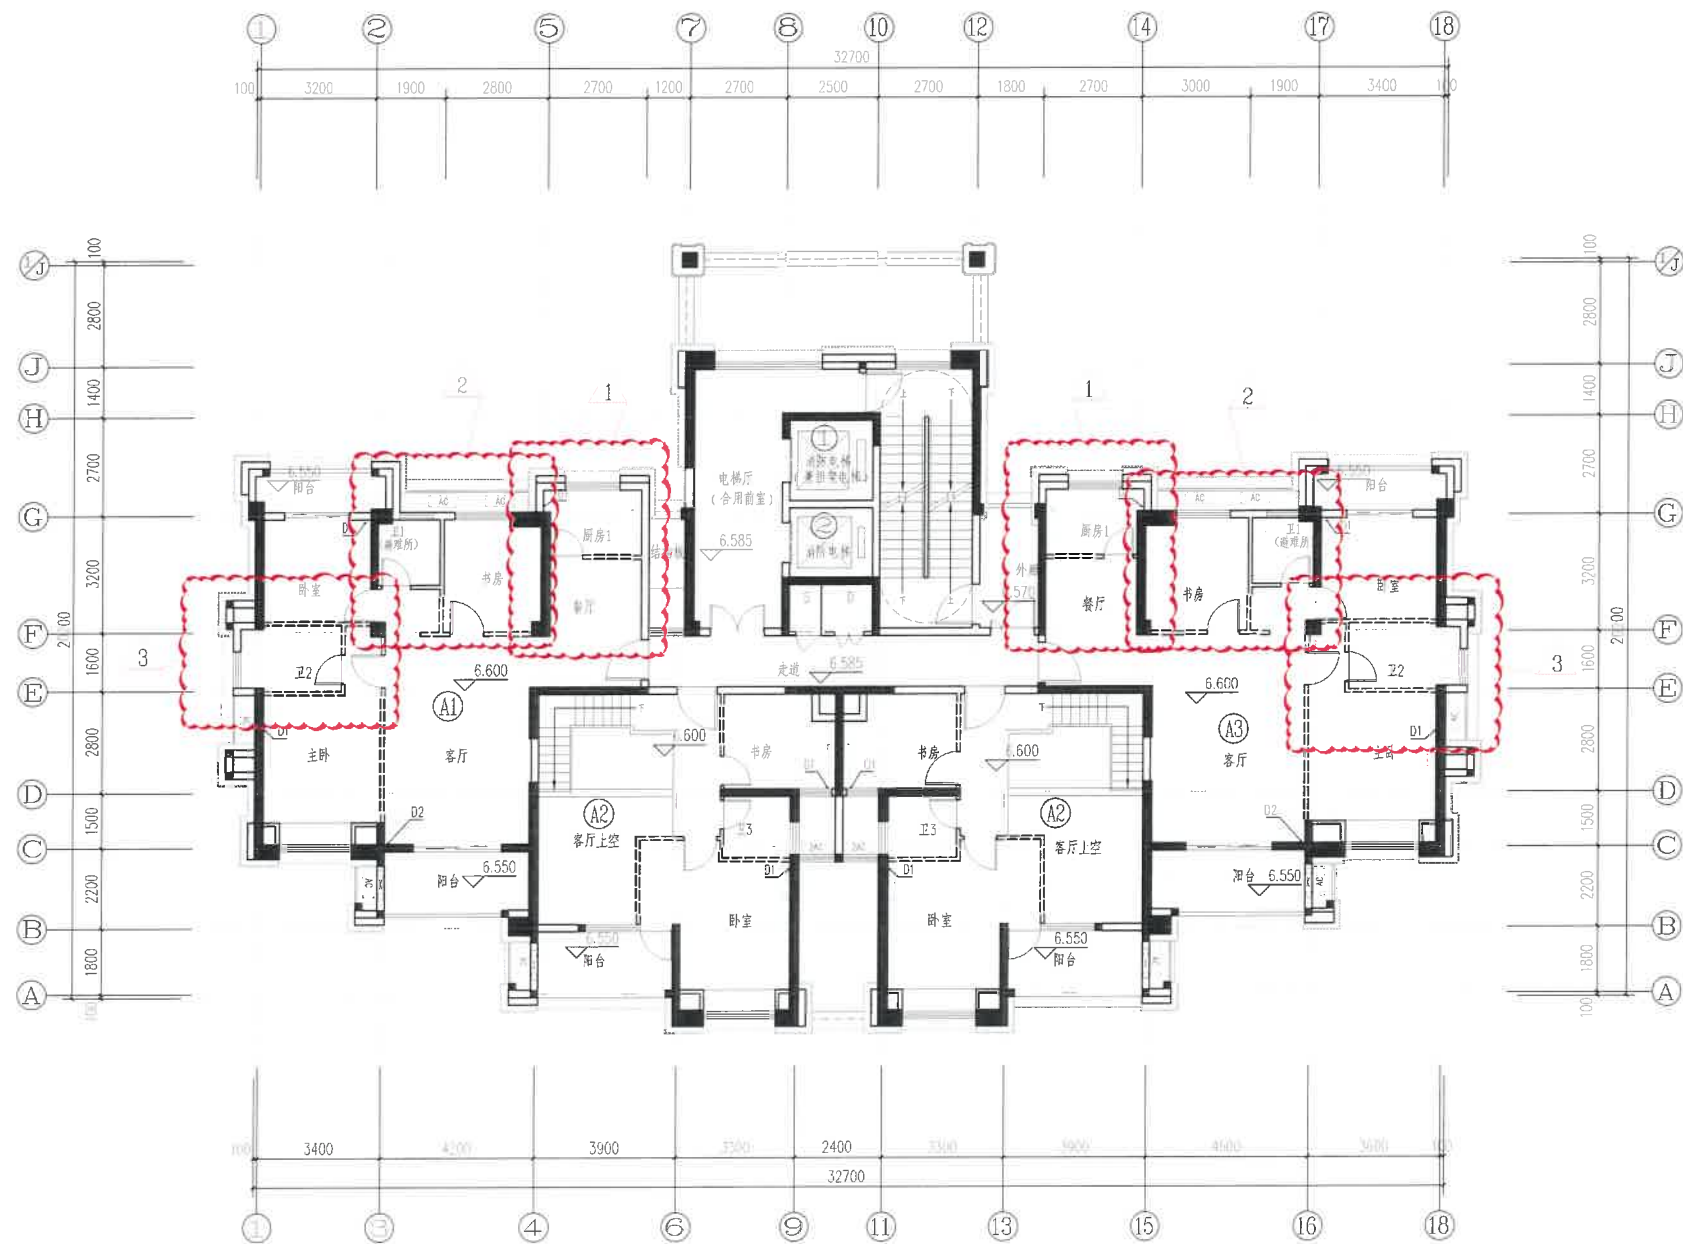

C-10#楼 奇数层平面图变更前
注: 本层建筑面积312.96m²。

福建清华建筑设计院有限公司



FUJIAN QINGHUA
ARCHITECTURE DESIGN INSTITUTE Co., Ltd

备注:
NOTES

施工图审查单位:
CONSTRUCTION DRAWING CENSORED BY

施工图审查合格书编号:
CONSTRUCTION DRAWING CERTIFICATE NO.

福建省工程勘察
福建清华建筑设计院有限公司
范围: 建筑工程
资质等级: 甲级
有效期至: 2025年5月
注册建筑师执业章
注册编号: A135002053
有效期至: 2025年5月

中华人民共和国一级注册建筑师
姓名: 周宇
注册号: 3500205-004
有效期: 至2025年5月


版别	VERSION	序号	NO.	日期	DATE
建设单位	CLIENT				
工程名称	PROJECT NAME				
项目工程	ITEM NAME				C-10#楼
图名	SHEET NAME				C-10#楼 奇数层平面图
设计号	PROJECT NO.				
审定	AUTHORIZED BY				
项目负责人	PROJECT SHIP MANAGER				
审核人	REVIEWER				
设计人	DESIGNER				
制图人	DRAWN BY				
日期	DATE				
比例	SCALE				
图号	FIG. NO.				
日期	DATE				
图号	FIG. NO.				
日期	DATE				

图名: 奇数层平面变更
图号: C-10#楼 奇数层平面图变更
日期: 2025.03.03
比例: 1:100
备注: 本图须经施工图审查机构和监理单位审核签字后方可施工。

奇数层平面变更

变更内容:

- 1、5~7轴交F~G轴处以及14~15轴交F~G轴处由厨房餐厅调整为卧室
- 2、2~5轴交F~G轴处以及15~18轴交F~G轴处由书房卫生间调整为厨房餐厅
- 3、1~2轴交E~F轴处以及18~19轴交E~F轴处增设卫生间以及卧室门调整

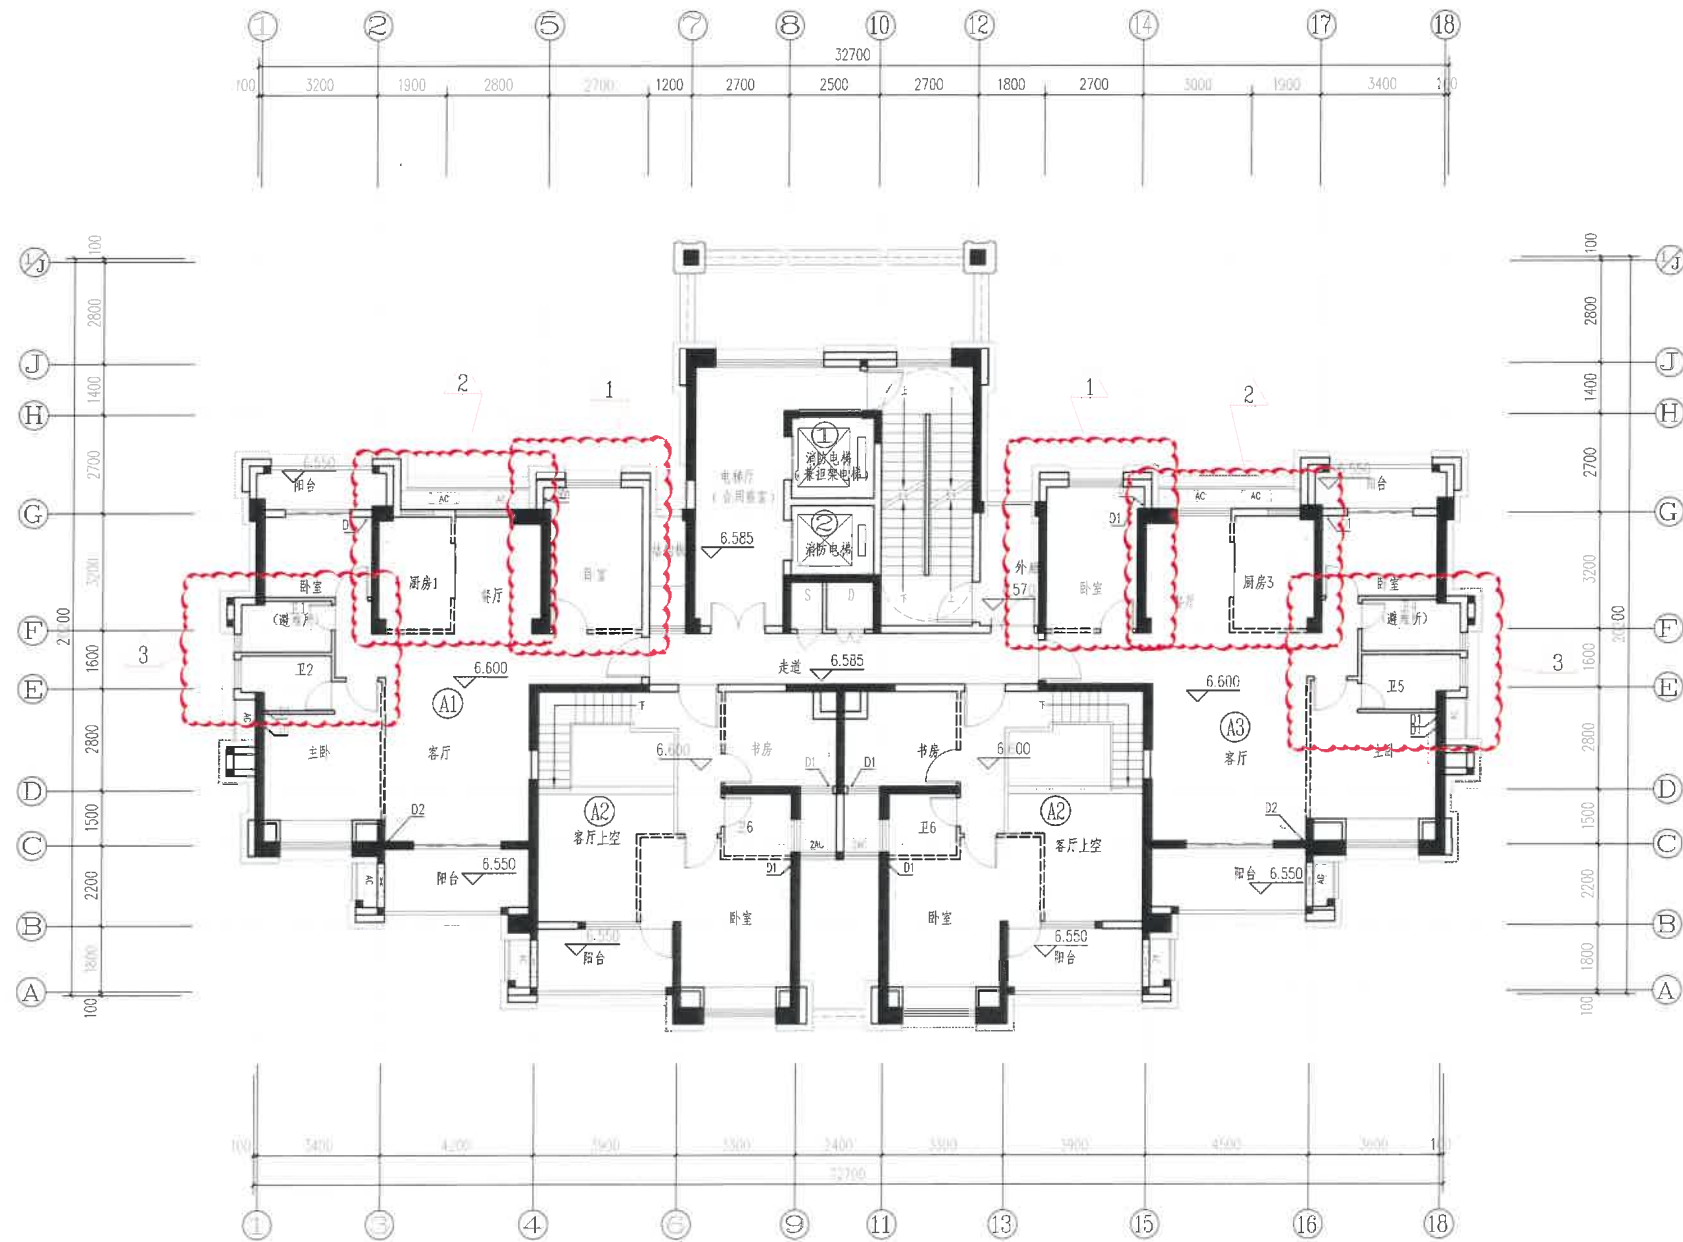

C-10#楼 奇数层平面图变更后
注: 本层建筑面积312.96m²。

福建清华建筑设计院有限公司



FUJIAN QINGHUA
ARCHITECTURE DESIGN INSTITUTE Co., Ltd

备注:
NOTES

施工图审查单位:
CONSTRUCTION DRAWING CENSOR BY

施工图审查合格书编号:
CONSTRUCTION DRAWING CERTIFICATE NO.


福建省工程勘察设计图纸专用章
福建清华建筑设计院有限公司
范围: 建筑工程
资质等级: 甲级 证号: A135002053
有效期至: 2025年03月

中华人民共和国一级注册建筑师
姓名: 周宇
注册号: 3500205-004
有效期: 至2025年5月

版别	VERSION	序号	NO.	日期	DATE
建设单位	CLIENT				
工程名称	PROJECT NAME				
项目工程	ITEM NAME				C-10#楼
图名	SHEET NAME				C-10#楼 奇数层平面图
设计	DESIGNED BY				
审核	CHECKED BY				
制图	DRAWN BY				
比例	SCALE				
日期	DATE				

立面变更

变更内容：
1、根据平面变更第三点做相应修改

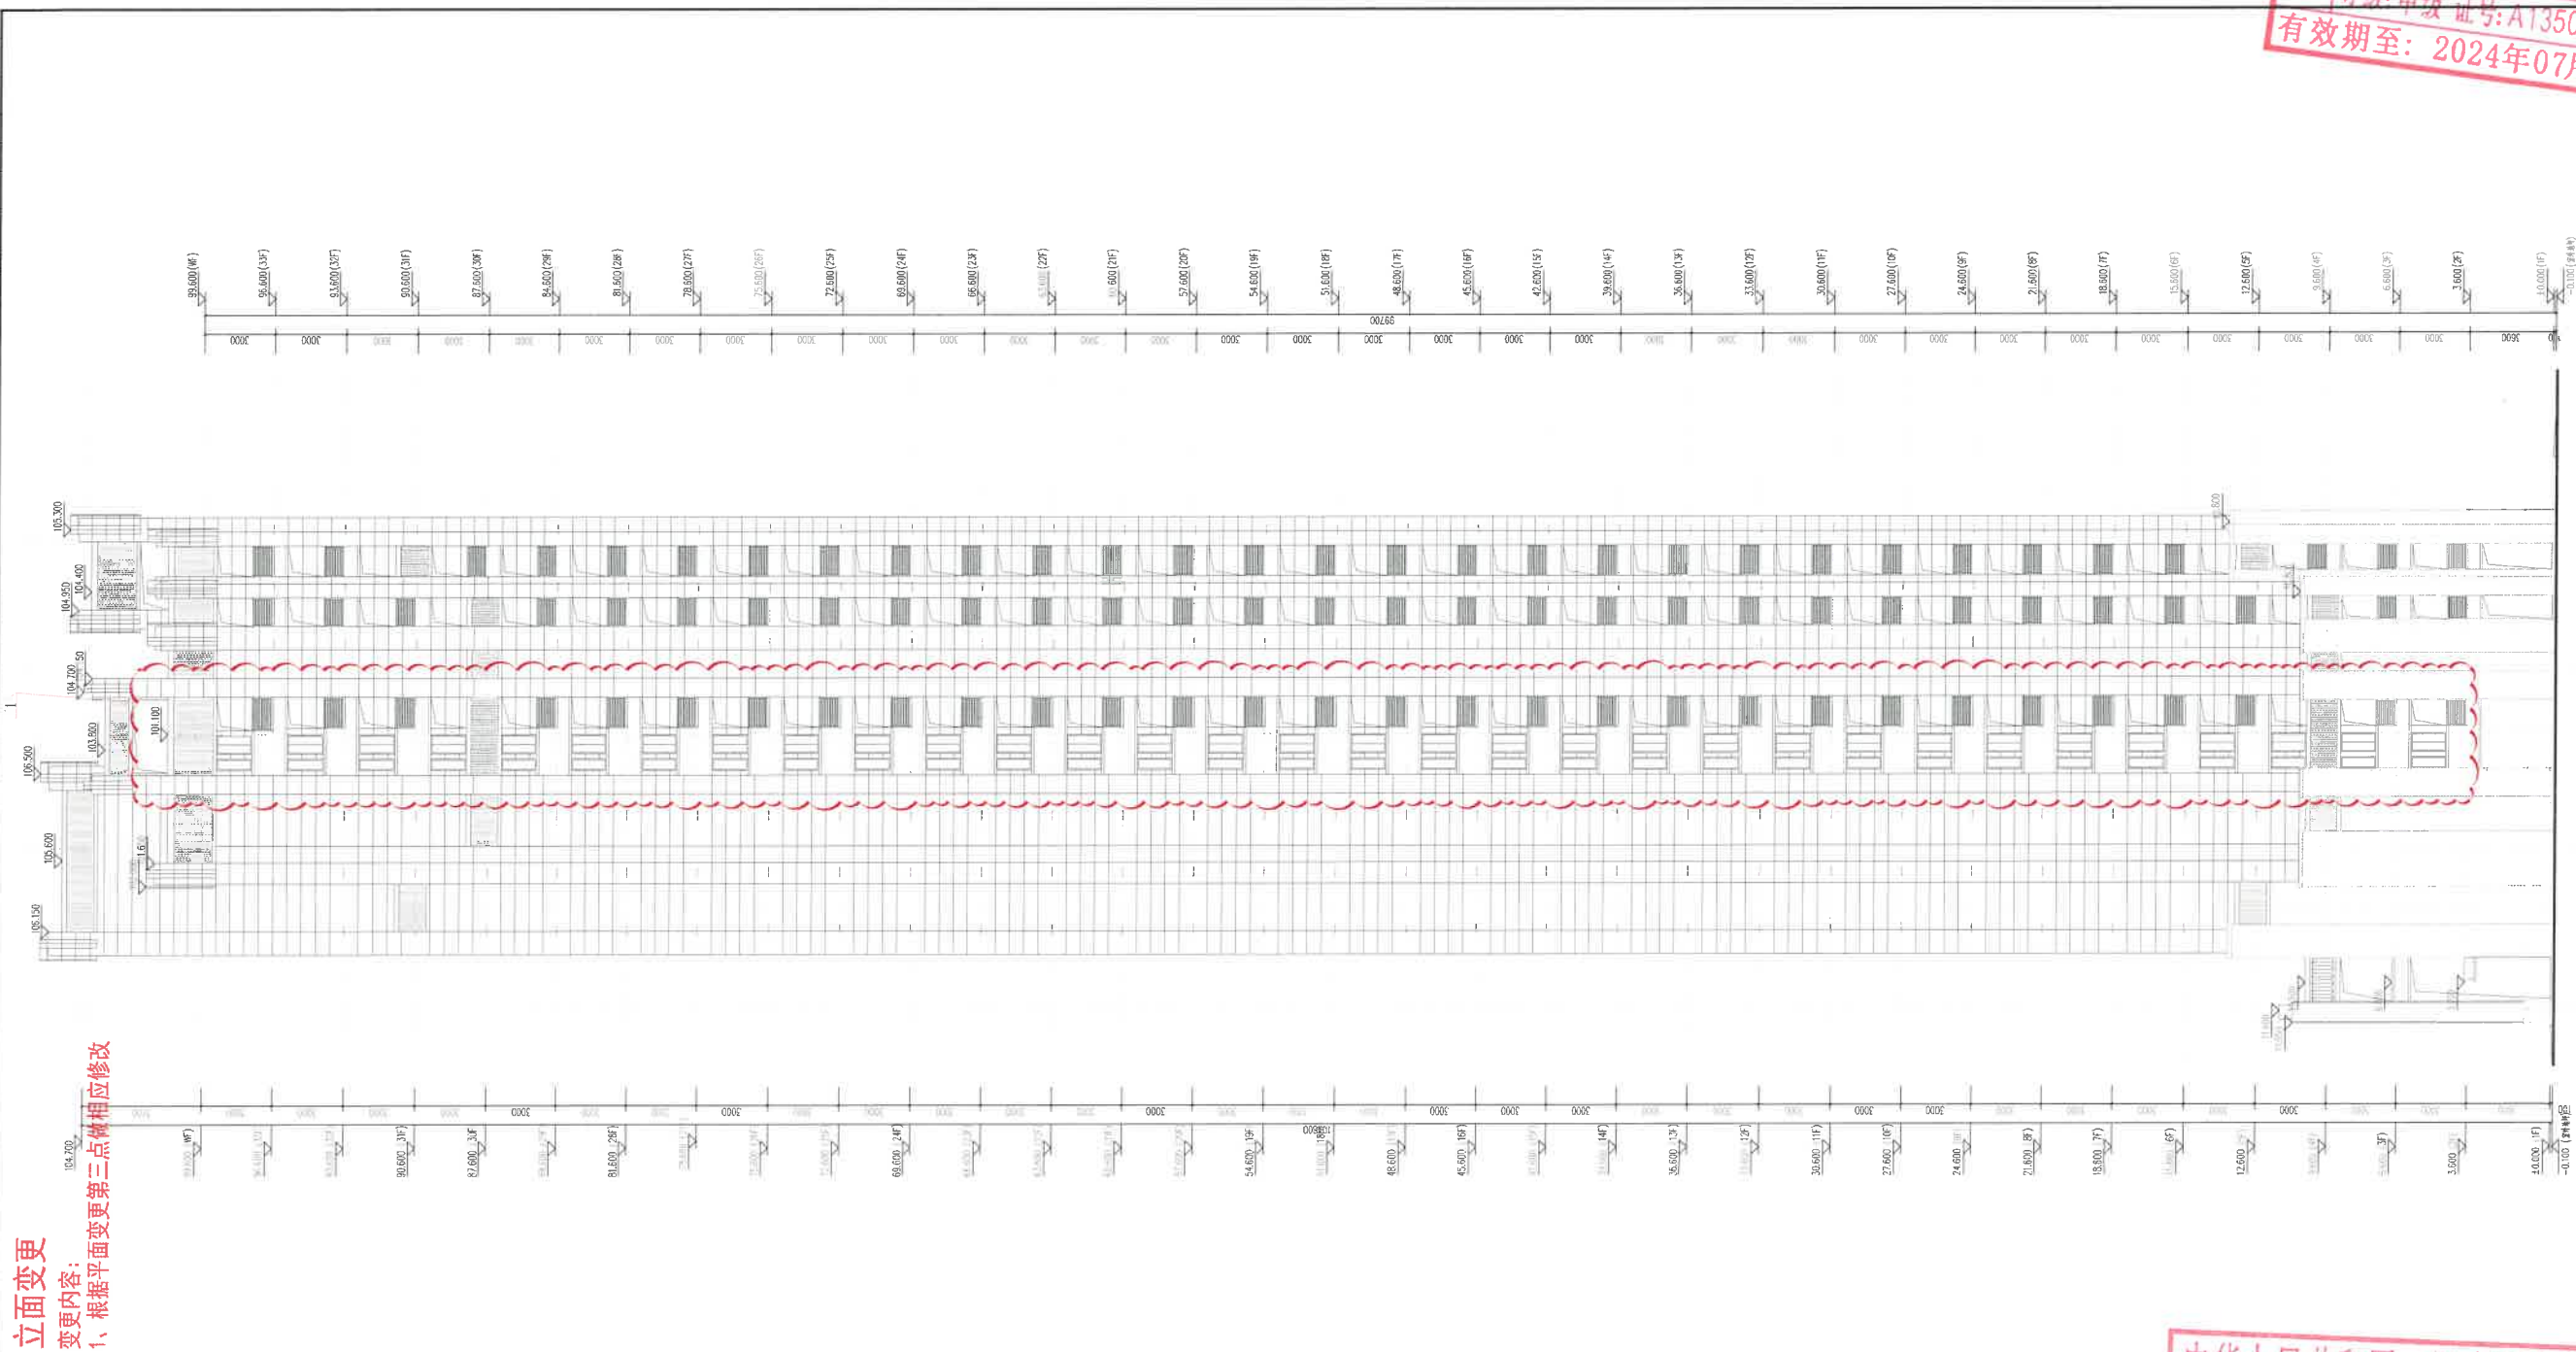

中华人民共和国一级注册建筑师
姓名：周宇
注册号：3500205-004
有效期：至2025年5月

福建省工程勘察设计图纸专用章
福建清华建筑设计院有限公司
范围：建筑工程
资质等级：甲级 证号：A135002053
有效期至：2024年07月03日

福建清华建筑设计院有限公司 FUJIAN QINGHUA ARCHITECTURE DESIGN INSTITUTE Co., Ltd.	

福建省工程勘察设计图纸专用章
福建清华建筑设计院有限公司
范围: 建筑工程
等级: 甲级 证号: A135002053
有效期至: 2024年07月03日

福建清华建筑设计院有限公司



福建省工程勘察设计图纸专用章

福建省工程勘察设计图纸专用章


中华人民共和国一级注册建筑师
姓名: 周宇
注册号: 3500205-004
有效期: 至2025年5月

立面变更

变更内容:

1、根据平面变更第三点做相应修改

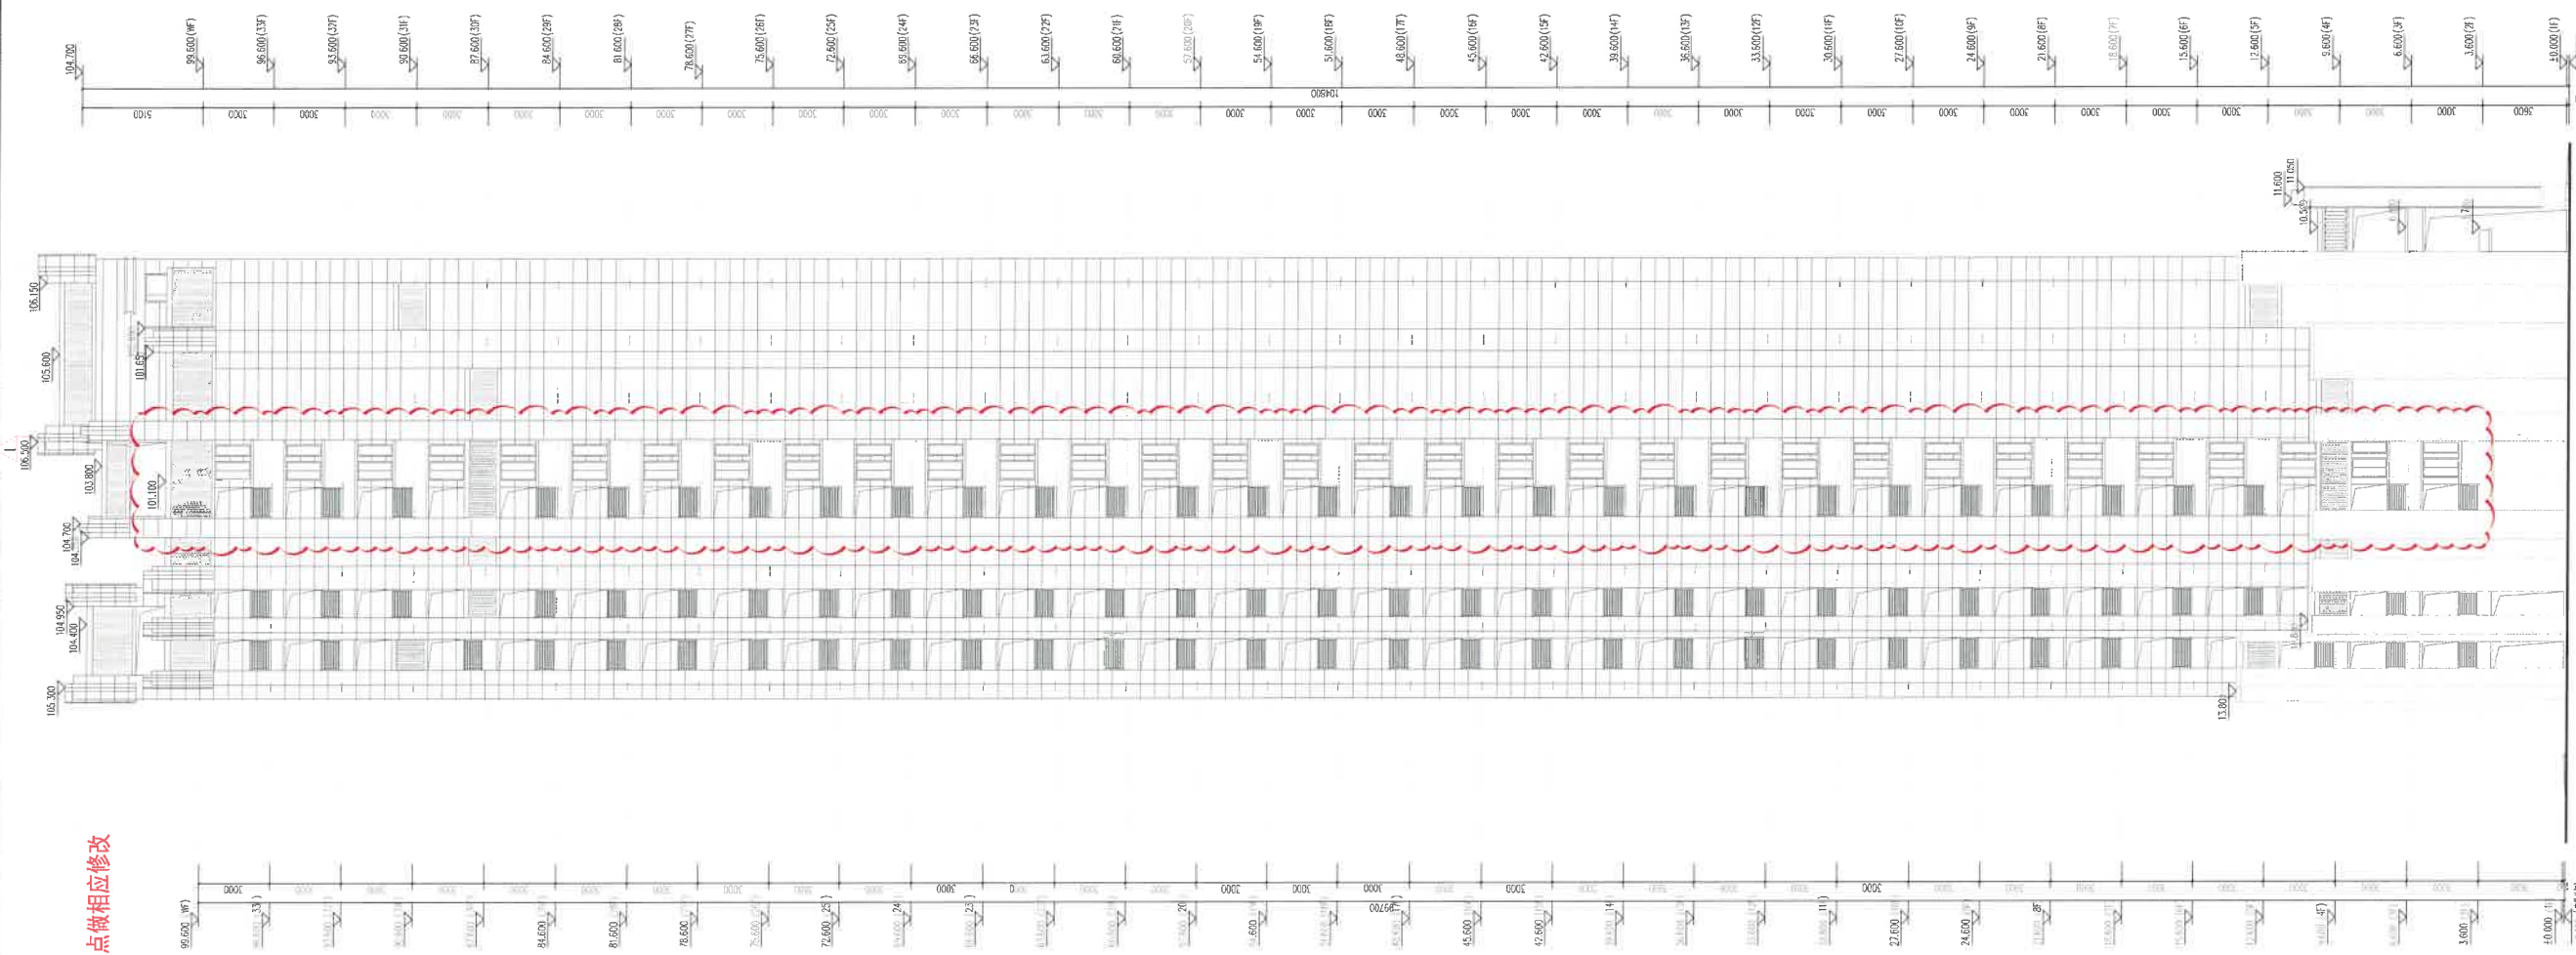

福建省工程勘察设计图纸专用章
福建清华建筑设计院有限公司
范围: 建筑工程
等级: 甲级 证号: A135002053
有效期至: 2024年07月03日



备注:
NOTES

施工图审核专用章
CONSTRUCTION DRAWING CERTIFICATE NO.

施工图审核专用章
CONSTRUCTION DRAWING CERTIFICATE NO.

审核人姓名
DRAWING STAMP

注册建筑师姓名
REGISTERED ARCHITECT'S STAMP

注册结构师姓名
REGISTERED ENGINEER'S STAMP

版数
VERSION

建设单位
CLIENT

工程名称
PROJECT NAME

项目工程
ITEM NAME

图名
SHEET NAME

图号
PROJECT NO.

图幅
A1(1/1)

图例
PROJECT SHEET BAND

图例
PROJECT SHEET BAND

